
УЧЕБНЫЙ ПРИМЕР: ТРОТУАР И БОРТОВОЙ КАМЕНЬ

Все точки, отметки и расположение условные. Это не документ реального объекта.
План, профиль и узел без масштаба; отметки в метрах от условного нуля.

План участка

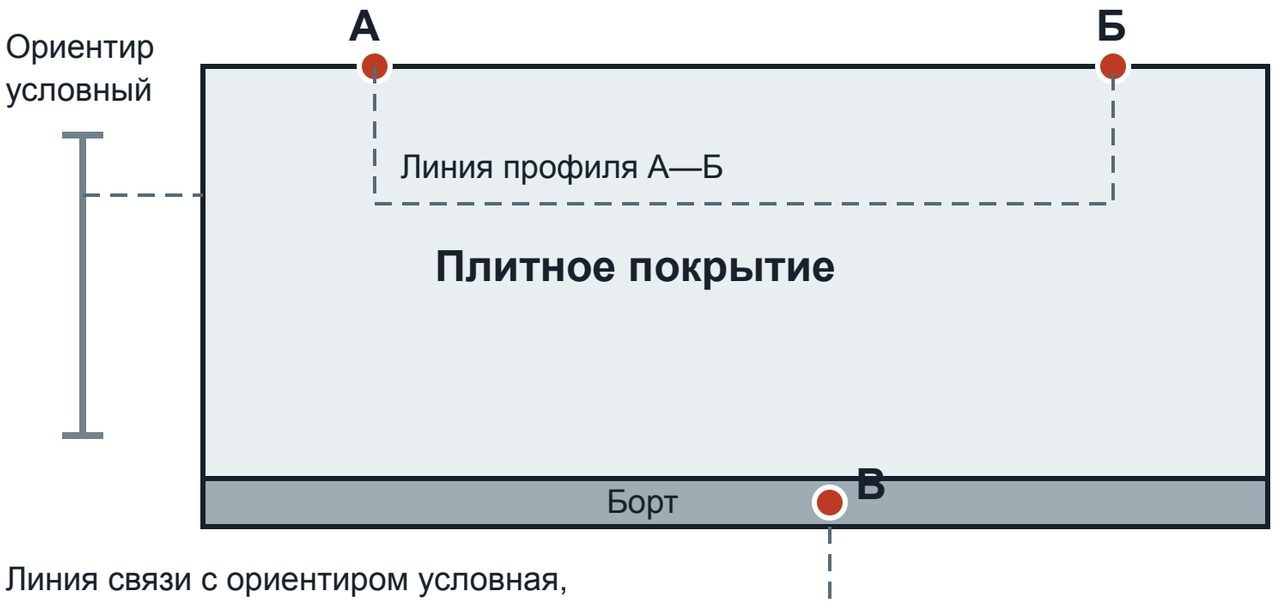

Условные обозначения

- покрытие тротуара
- бортовой камень
- точка из таблицы в статье и Excel
- условная линия связи / сечения

Отметки точек


А: проект 10,000; условный факт 10,012

Б: проект 10,020; условный факт 10,015

В: проект 10,040; условный факт 10,040


А и Б — край покрытия, В — верх борта.

Профиль А—Б вдоль края покрытия

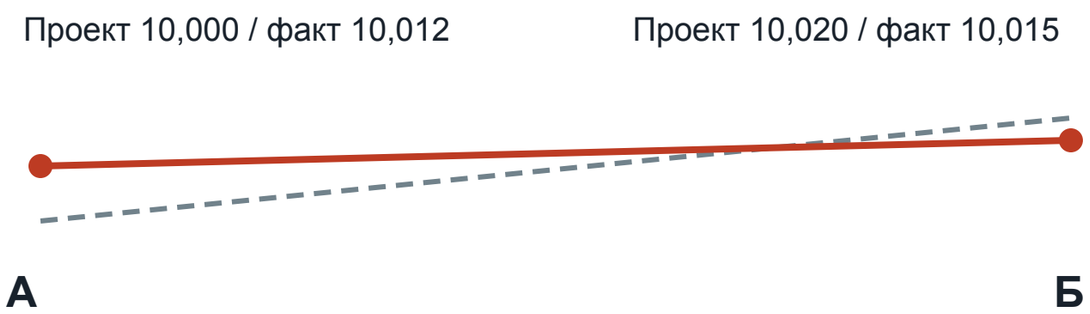

Высоты утрированы для наглядности; расстояние не задано.

Узел 1: поперёк борта

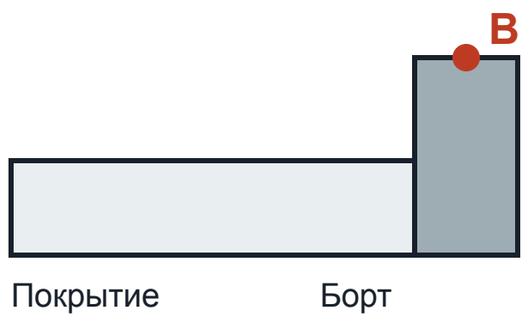

Конструкция основания здесь не задана.

проект — условный факт

Разница отметок сама по себе не устанавливает допуск.