
УЧЕБНЫЙ ПЛАН ЛЕНТОЧНОГО ФУНДАМЕНТА

Все размеры, оси, отметки и отклонения условные. Не являются результатом съёмки закупки.

План не в масштабе. Размеры и привязки в мм, отметки в м. Высоты от условного нуля.

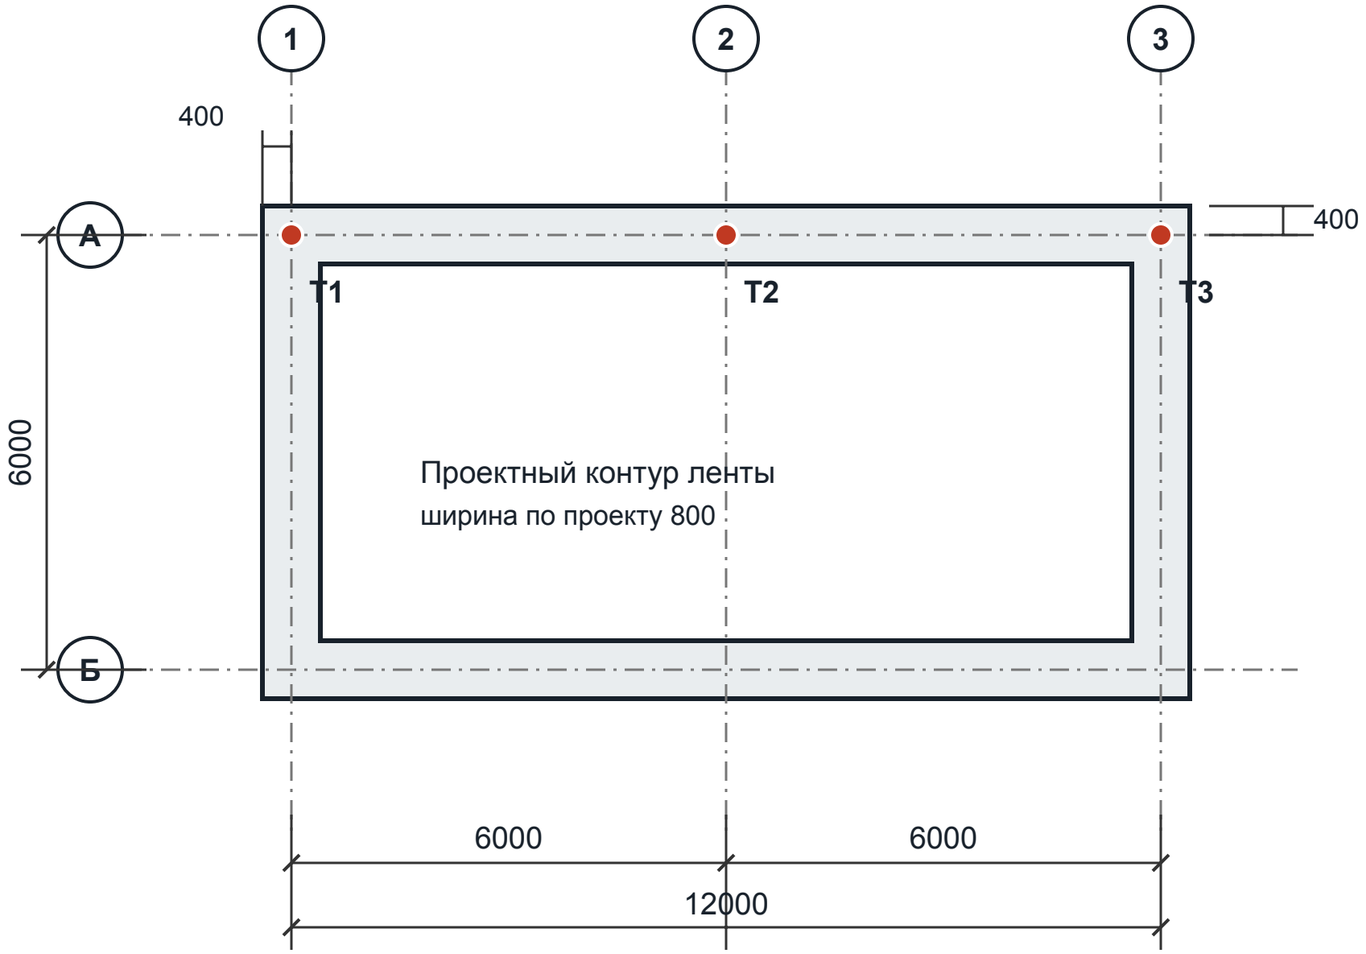

Привязки к проектным осям

От оси 1 до левой наружной грани: проект 400, условный факт 390.

От оси А до верхней наружной грани: проект 400, условный факт 395.

Вся лента условно смещена вправо на 10 и вниз на 5; ширина остаётся 800.

Условный фактический контур не показан: малые смещения на плане неразличимы.

Отметки верха ленты

Отклонение = факт минус проект

Точка	Проект, м	Факт, м	Разность, мм
Т1	+0,000	+0,005	+5
Т2	+0,000	нет данных	нет данных
Т3	+0,000	−0,003	−3

Условные обозначения

- разбивочная ось
- проектная лента
- Т1, Т2, Т3: точки верха ленты

Точки на плане показаны условно; Т2 не измерена.

Отметки и смещения не являются оценкой допуска.

Исходные данные объекта

Рабочий чертёж: _____

Система координат / репер: _____

Дата съёмки: _____

Исполнитель: _____ Подпись: _____

Проверил: _____ Подпись: _____

Учебный пример по мотивам ведомости на основание для крытой конструкции в Боготоле.

Геометрия, привязки и отметки придуманы для пояснения и не относятся к фактическому объекту.

Для рабочего документа используйте проект, результаты съёмки и требования конкретного объекта.