
УЧЕБНЫЙ ПРИМЕР: ГАЗОПРОВОД А–Б–В


Условные отметки и расстояния; не документ объекта. Без масштаба.

ПЛАН ТРАССЫ

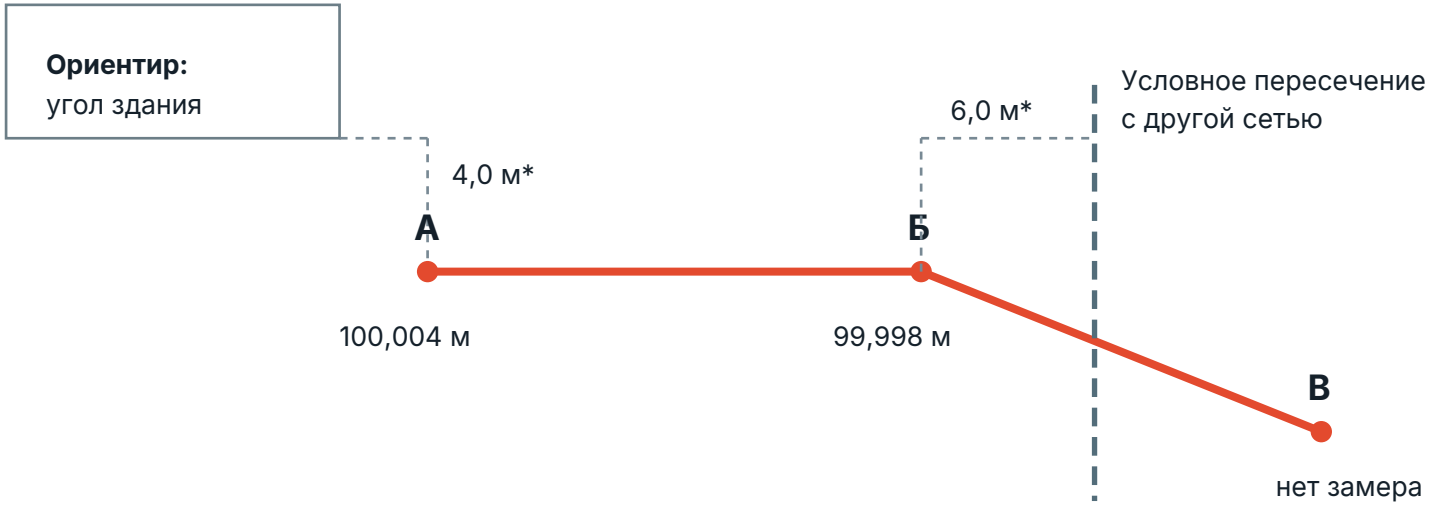

ПРОДОЛЬНЫЙ ПРОФИЛЬ ПО ТОЧКАМ

Положение точек показано схематично, вертикальный и горизонтальный масштаб не заданы.

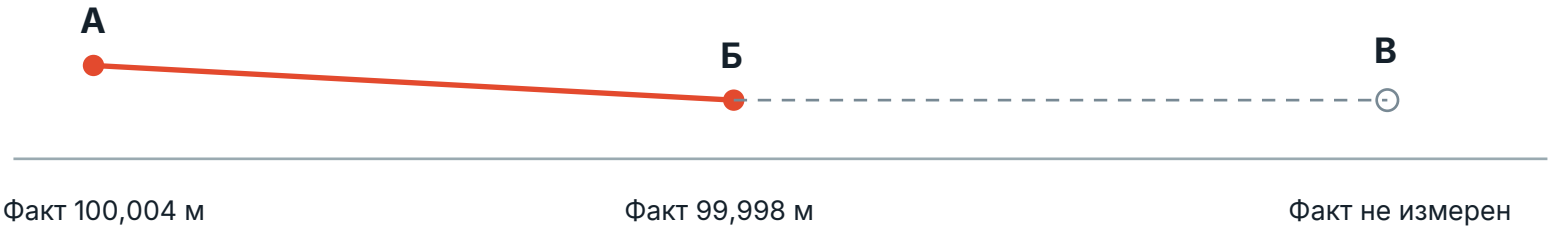

ОБОЗНАЧЕНИЯ

условная трасса и известные отметки

другая сеть или неизвестный участок профиля

* Привязки 4,0 и 6,0 м приняты только для учебного примера.

Проектные отметки А, Б и В: 100,000 м. Точка В и высота пересечения требуют съёмки.

Данные не относятся к закупке; допуски и соответствие по примеру не определяются.