
УЧЕБНЫЙ ПРИМЕР: ПЕРЕХОД ГНБ

Условные данные. Не документ объекта. Без масштаба.


1. ПЛАН

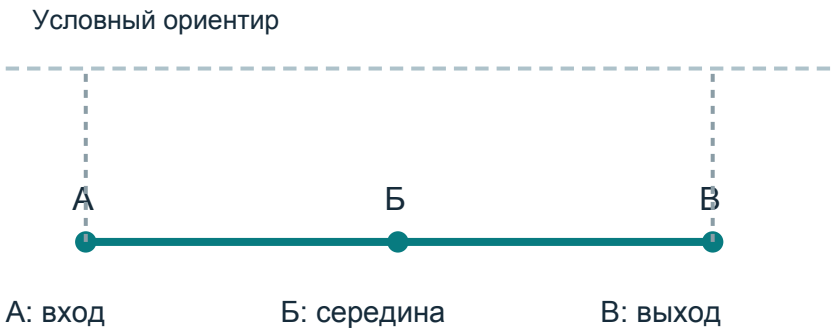

Привязки к ориентиру условные.


Координаты и реальные расстояния не заданы.

2. ПРОДОЛЬНЫЙ ПРОФИЛЬ

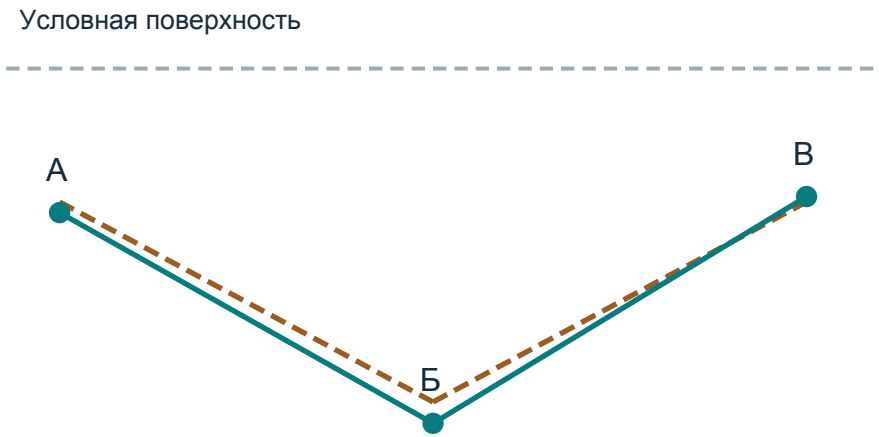

А	проект −1,00 м	факт −1,02 м
Б	проект −2,00 м	факт −2,10 м
В	проект −1,00 м	факт −0,99 м

3. УЗЕЛ Б: ОТСЧЁТ ОТМЕТКИ

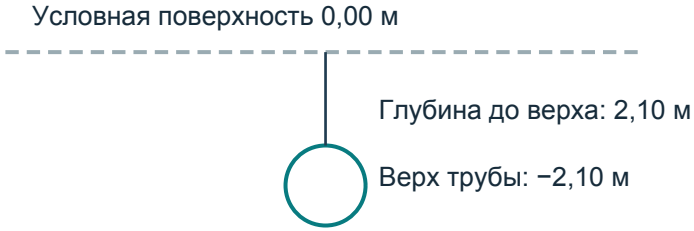

УСЛОВНЫЕ ОБОЗНАЧЕНИЯ

условный факт

условный проект

Точки А, Б и В общие для плана и профиля.

Отметки даны до верха трубы в условной системе высот.

Линии между точками показаны схематично. По примеру нельзя судить о соответствии или положении реального перехода.