
УЧЕБНЫЙ ПРИМЕР: СХЕМА КАНАЛИЗАЦИИ

Все значения условные. Не документ объекта. Изображения без масштаба.

1. ПЛАН УЧАСТКА


Ориентир: условная ось 1

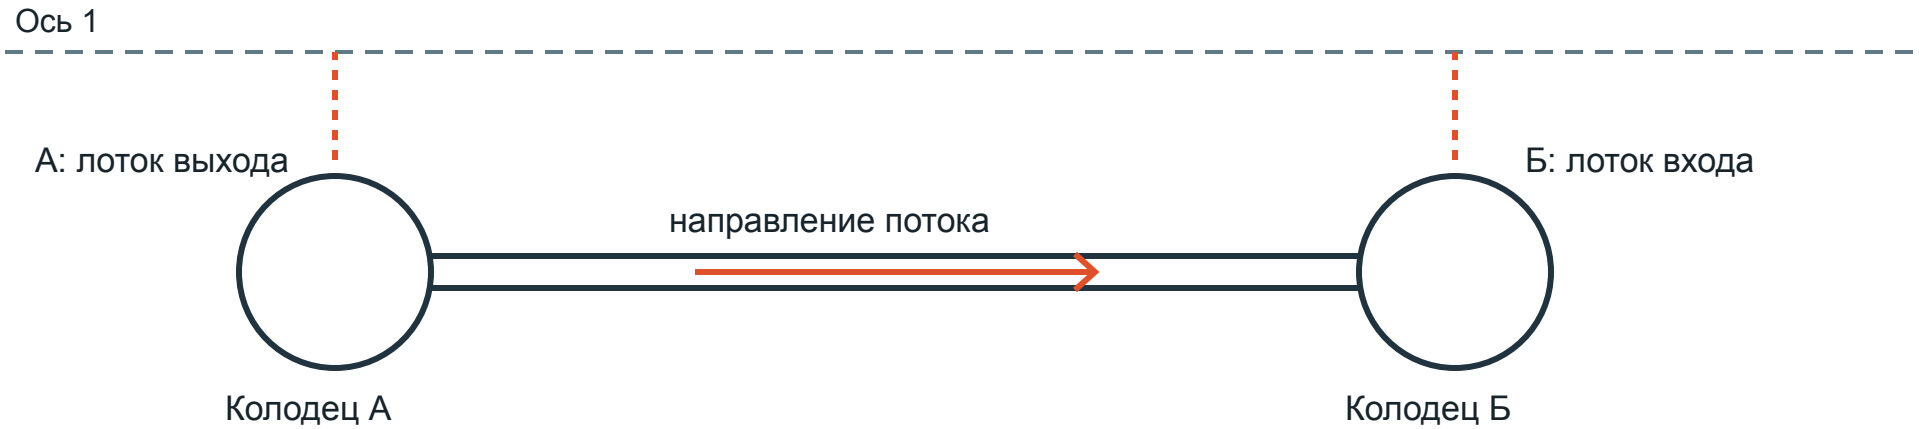

Привязки к оси показаны условно; расстояния не заданы.

2. ПРОДОЛЬНЫЙ ПРОФИЛЬ А–Б

Условное горизонтальное расстояние: 10 м

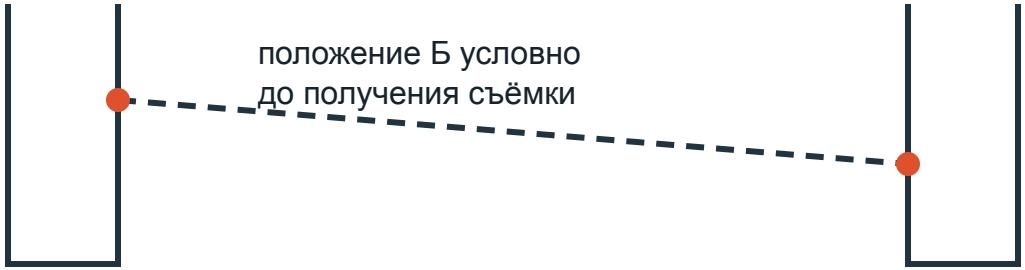


А: проект 100,000 м
съёмка 99,990 м

Б: проект 99,900 м
съёмка отсутствует

3. ДЕТАЛЬ ЛОТКА

Поперечный разрез трубы

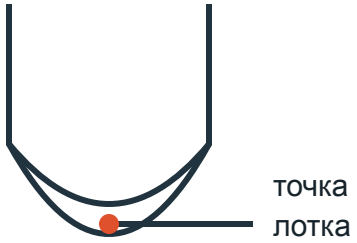

Лоток: нижняя внутренняя точка сечения трубы.

УСЛОВНЫЕ ОБОЗНАЧЕНИЯ: круги — колодцы; двойная линия — труба; пунктир профиля — условное положение; оранжевая точка — лоток; стрелка — направление потока. Для расчёта отдельно допущено Б = 99,890 м; это не съёмка.