
УЧЕБНЫЙ ПРИМЕР: ПЛАН И РАЗРЕЗ КОТЛОВАНА

Условная геометрия и отметки; не результат съёмки. Без масштаба.


План

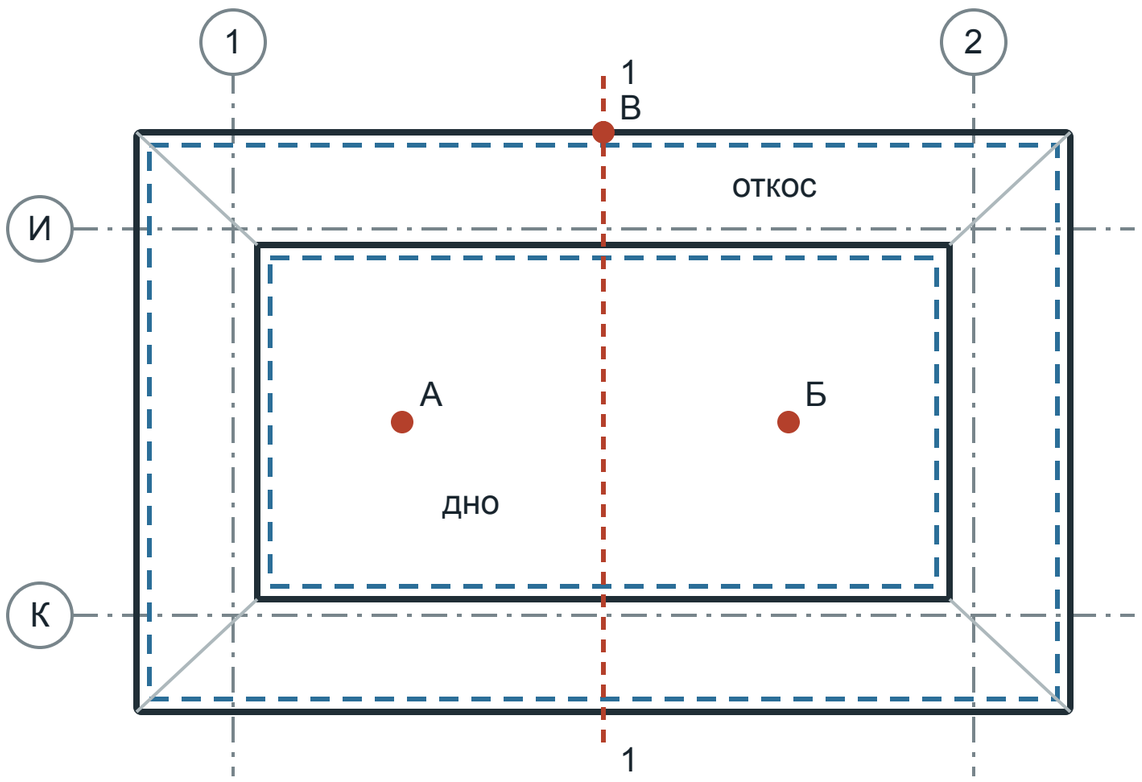

Обозначения

- условный фактический контур
- условный проектный контур
- проектная ось
- линия разреза 1–1

Разрез 1–1 через точку В

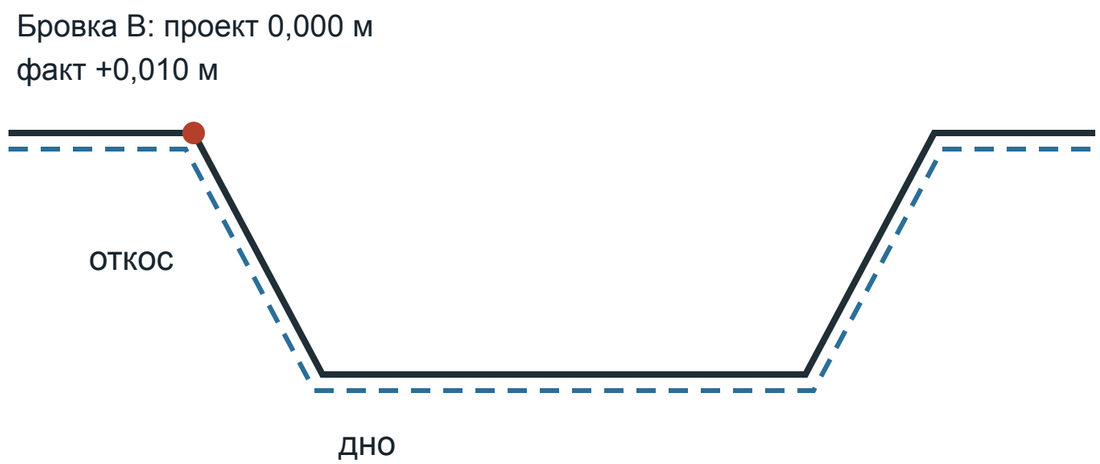

Точки и отметки, м

А (дно): проект −2,000; факт −2,010

Б (дно): проект −2,000; факт −1,980

В (бровка): проект 0,000; факт +0,010

А и Б расположены на дне вне разреза 1–1.

Расстояния между контурами преувеличены для различимости, координаты не заданы.

Все значения условные и приведены только для обучения. Фактические данные объекта, система высот, привязки, допуски, согласования и подписи должны определяться для объекта.

Связь с таблицей: на плане показаны те же точки А, Б и В; проект и факт подписаны выше.