

УЧЕБНАЯ СХЕМА ДВУСКАТНОЙ КРОВЛИ

Все размеры, оси и отметки условные. Это не документ объекта и не результаты съёмки.
Изображения без масштаба; размеры в мм, отметки в м от условного нуля.


План кровли

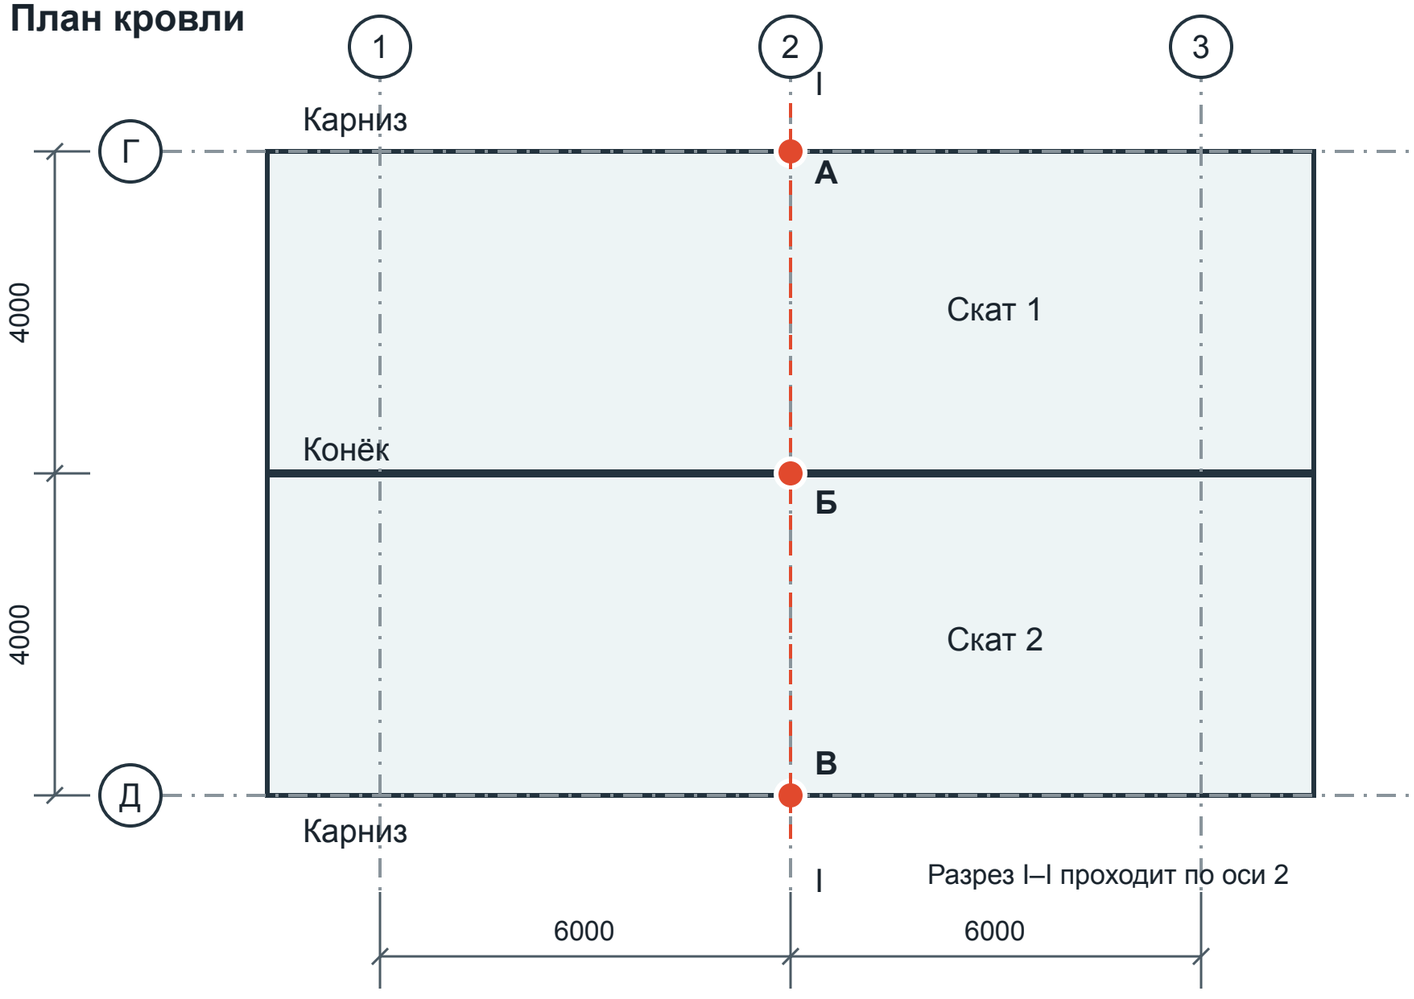

Разрез I–I

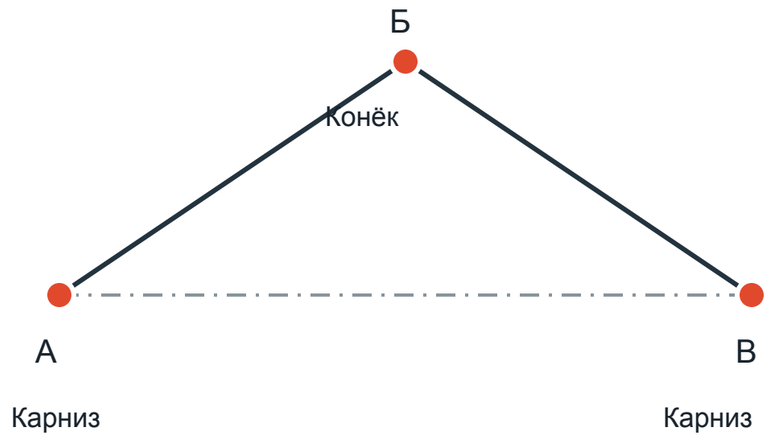

Узел: точка Б на коньке

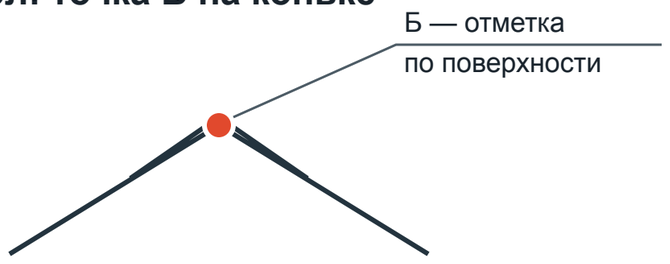

Условное изображение, без слоёв и креплений

Условные обозначения и отметки

● Точка сравнения проекта и факта

– · – · – Условная разбивочная ось

– – – – Линия разреза I–I

А: проект 3,000 / факт 3,004 м

Б: проект 5,000 / факт 5,012 м

В: проект 3,000 / факт 2,998 м

Точки А и В расположены на пересечении оси 2 с карнизами; Б — на оси 2 и коньке.

Числа — только пример сравнения. Систему высот, привязки и допуски реального объекта берут из его документации.

Разница отметок сама по себе не подтверждает соответствие. Данные объекта и подписи здесь отсутствуют.