
УЧЕБНЫЙ ПРИМЕР: ПОЛОЖЕНИЕ МЕТАЛЛИЧЕСКИХ КОЛОНН

Все оси и отметки условные. Это не документ объекта и не результат реальной съёмки.


1 ПЛАН ПО ОСИ А

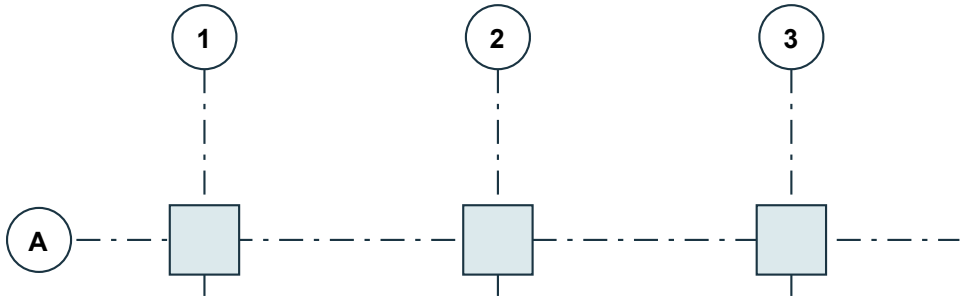

Отметки относятся к верхним точкам колонн.


Проект для каждой точки: 1,000 м.

2 ВИД ПО ОСИ А

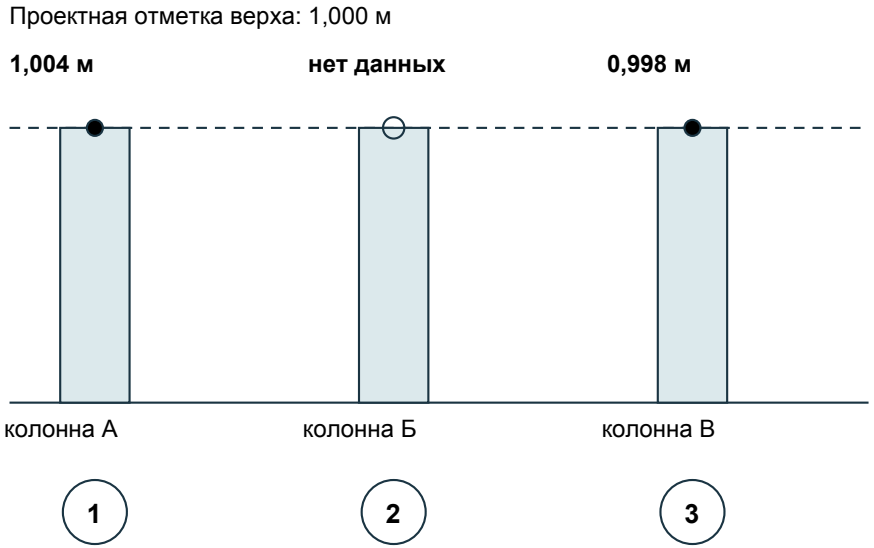

Высота колонн и линия низа показаны условно.

3 УЗЕЛ ТОЧКИ: ВЕРХ КОЛОННЫ А

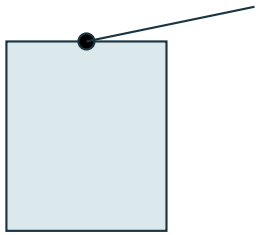

Условная точка: проект 1,000 м; факт 1,004 м

Разность по высоте: +0,004 м (+4 мм)

Это не плановое смещение и не оценка допуска.

УСЛОВНЫЕ ОБОЗНАЧЕНИЯ

- разбивочная ось
- контур металлической колонны
- условная точка с учебной отметкой
- замер отсутствует

Без масштаба. Геометрия и высота не являются проектными данными.

Для колонны Б отметка факта и отклонение не определены. Данные плана и нижних точек отсутствуют.

Система высот, реальные привязки, измерения и допуски устанавливаются для конкретного объекта.