
УЧЕБНЫЙ ПРИМЕР: ПЛАН СВАЙНОГО ПОЛЯ

Условные координаты и оси. Не исполнительная документация объекта. Без масштаба.


План: проектные центры свай

Ось X направлена вправо, Y вверх. Координаты в метрах; сетка условная.

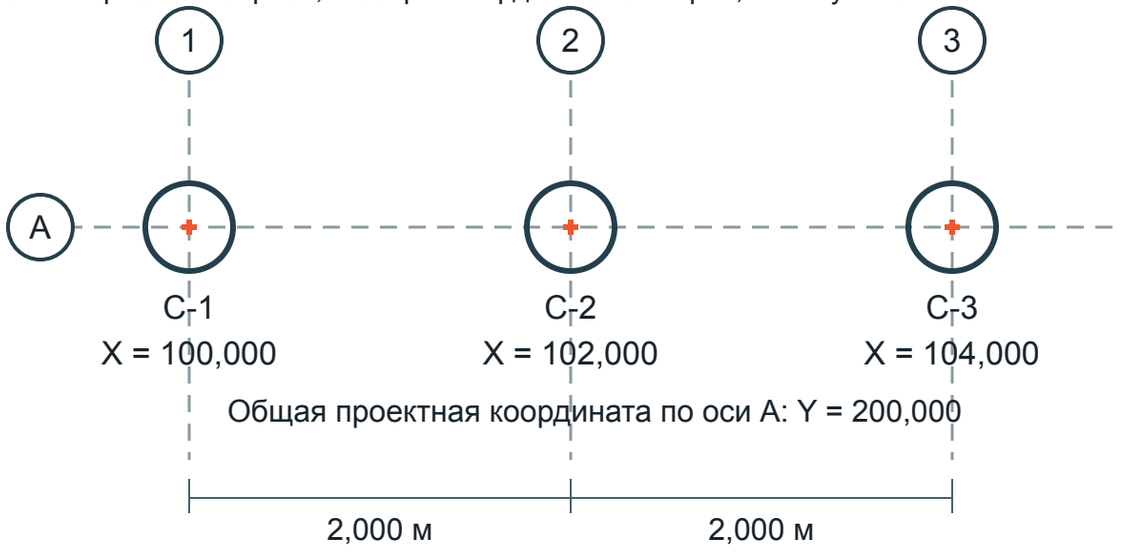

Узел C-2: смещение центра

Отклонения условно увеличены для наглядности.

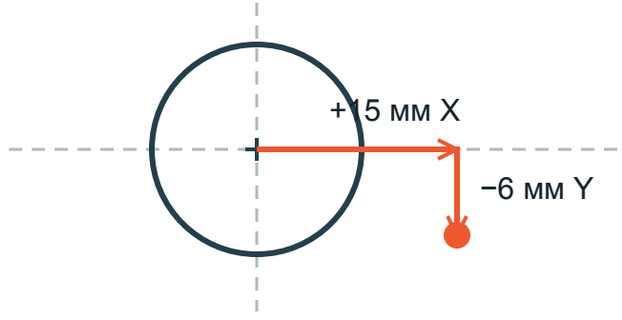

Проект: X 102,000; Y 200,000


Факт: X 102,015; Y 199,994

Знак Δ = факт минус проект, не допуск.

Фактические центры из Excel смещены на миллиметры; на общем плане они сливаются с проектными.

Разрез по оси A: положение свай

Условный профиль показывает взаимное положение, глубины и отметки не заданы.

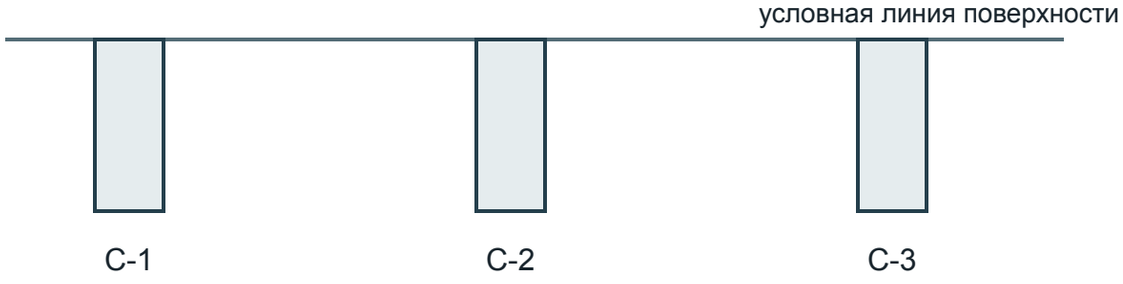

Обозначения и связь с таблицей

- проектное положение сваи
- условный фактический центр на узле
- условная разбивочная ось

C-1, C-2, C-3 соответствуют строкам листа «Образец» в файле Excel.

Отметки, длины, диаметр, система координат объекта и фактические измерения не заданы.

Все значения учебные. Соответствие и допустимость по этому примеру не устанавливают.