

Обратная засыпка: учебный графический пример

Участок А условный. Без масштаба. Не документ объекта.

План участка А

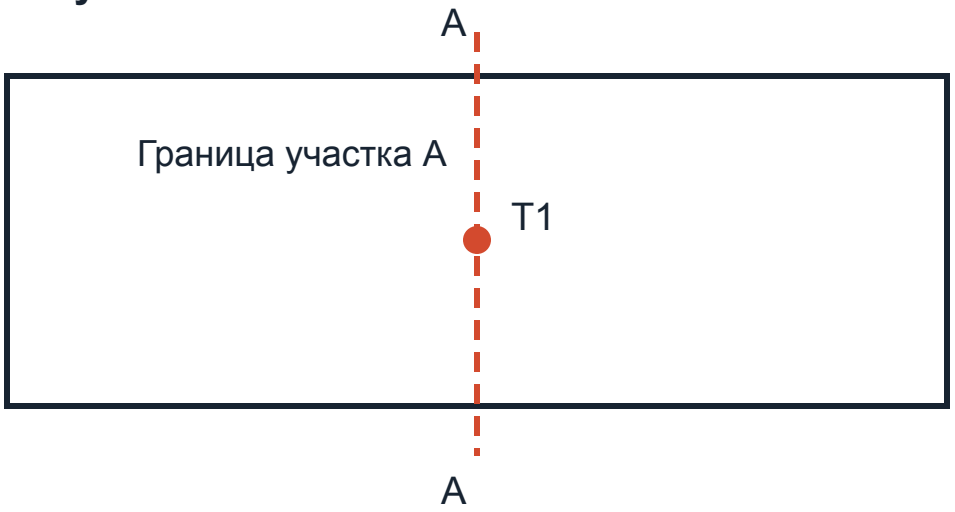

Разрез А–А через точку Т1

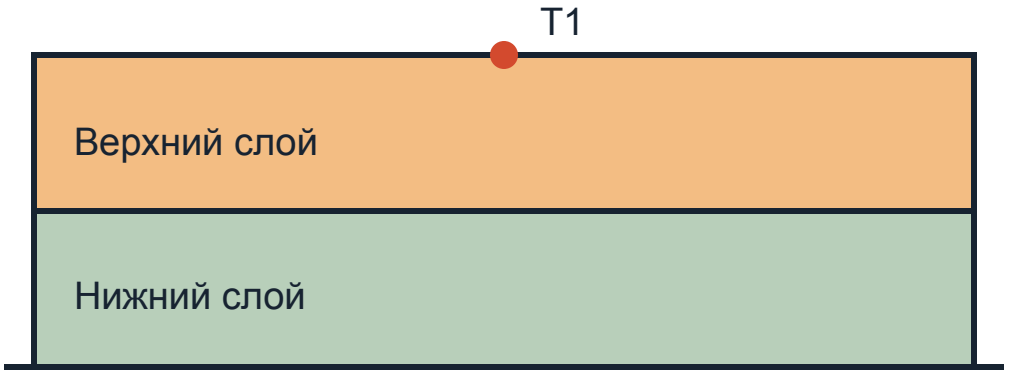

Основание показано условно

Узел Т1: верх верхнего слоя



Учебный проект: 1,000 м

Учебный факт: 0,990 м

Разность: −0,010 м

Одна точка и одна система высот.
Допустимость по этой разности не определена.

Условные обозначения

- Верхний слой
- Нижний слой
- Т1: условная точка съёмки
- След разреза А–А

Контроль, материалы, фактические границы и данные объекта в примере отсутствуют.

Все обозначения и отметки условны; план и разрез поясняют таблицу Excel.

Для объекта используйте рабочую документацию, съёмку и документы контроля.