
ОПАЛУБКА РОСТВЕРКА: УЧЕБНЫЙ ПРИМЕР


Условные данные. Не документ объекта. Без масштаба.

План опалубки

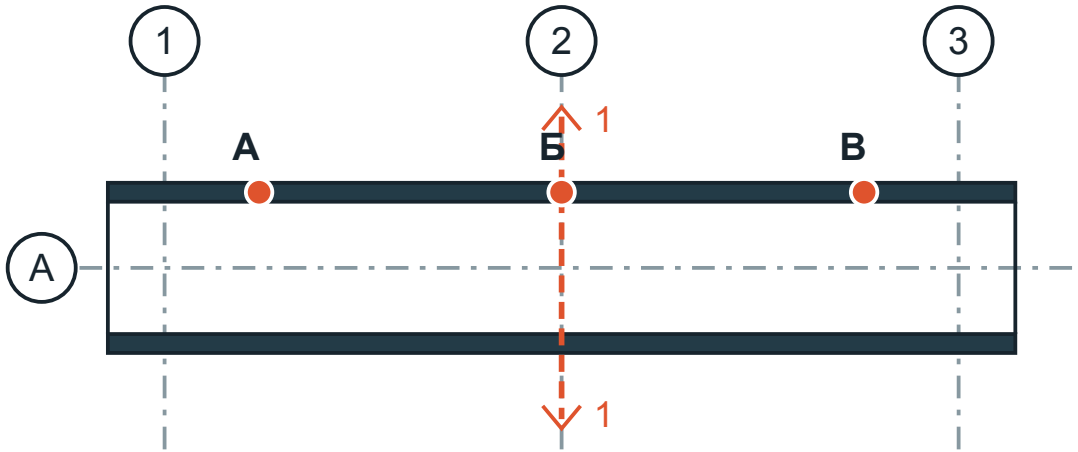

Точки А, Б, В относятся к верху щита.
Положение точек и осей условное.

Разрез 1–1 в точке Б

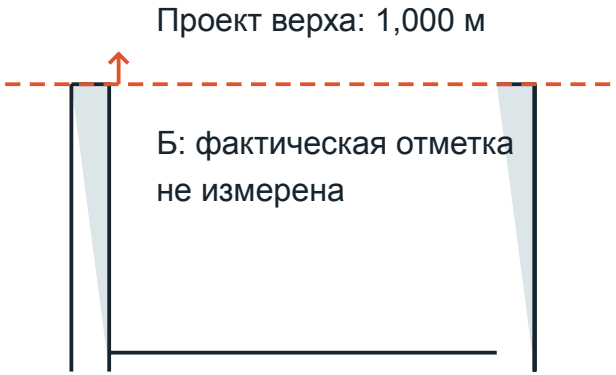

Между щитами: пространство для бетона.
До бетонирования оно пустое.

Обозначения и связь с таблицей

- Щиты опалубки в плане и разрезе
- Разбивочная ось
- Точка контроля верха щита
- Линия разреза 1–1 / проектный уровень верха

А: проект 1,000 м; условный факт 1,004 м. В: проект 1,000 м; условный факт 0,998 м.

Б: проект 1,000 м; факт отсутствует. Разности и данные приведены в таблице статьи и Excel.

Отметки и система отсчёта условны. Допуск и решение о приёмке по примеру не определяются.