
УЧЕБНЫЙ ПРИМЕР: ПЛАН ПЕРЕКРЫТИЯ

Условные точки и отметки. Не документ объекта; без масштаба.

План участка в осях А–Б / 1–2

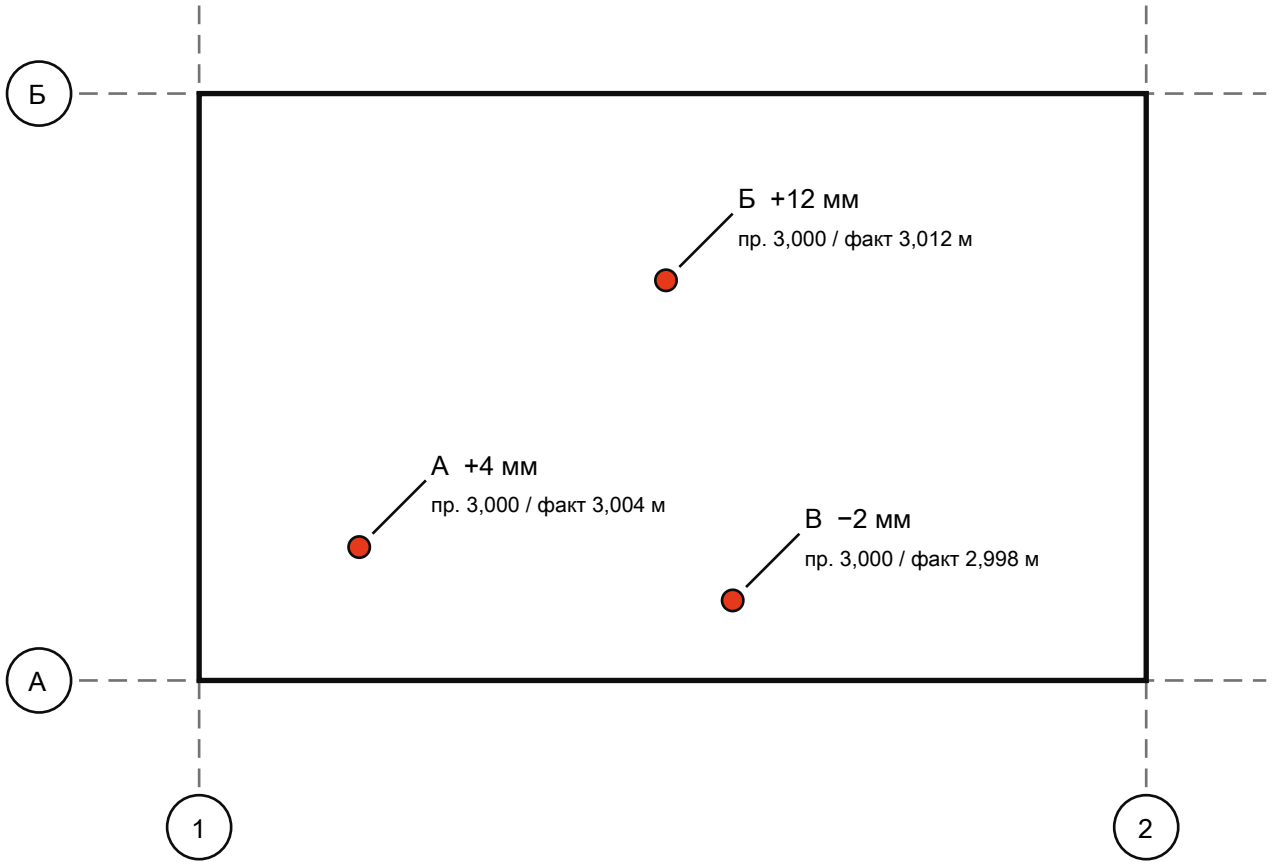

УСЛОВНЫЕ ОБОЗНАЧЕНИЯ

- контур перекрытия
- точка съёмки
- разбивочная ось

Пр. / факт: отметки в метрах.

Разница: факт минус проект, мм.

Точки относятся к верхней поверхности условной плиты.

Система высот, размеры и данные реального объекта не заданы.

Знак отклонения не означает соответствие допуску.

Данные примера условные; положение точек и отметки не относятся к закупке.

Для реальной схемы используют результаты съёмки, проект и требования объекта.