
УЧЕБНЫЙ ПРИМЕР: КАБЕЛЬНАЯ ТРАССА А–Б–В

Все расположения и значения условные. Не документ объекта. Без масштаба.

ПЛАН

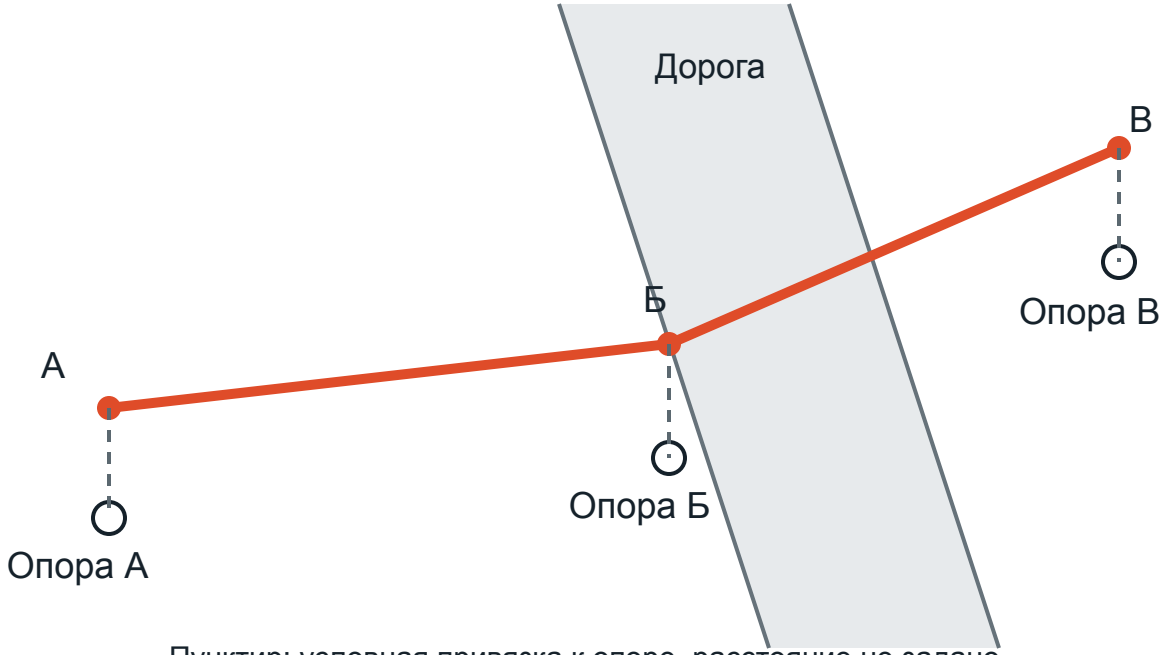

Пунктир: условная привязка к опоре, расстояние не задано


ЛЕГЕНДА

- Кабель
- Точка трассы
- Опора
- Привязка
- Дорога

А, Б, В связаны с таблицей в статье и файле Excel.


ПРОФИЛЬ ВДОЛЬ ТРАССЫ

Глубина от условной поверхности; уклон не установлен.

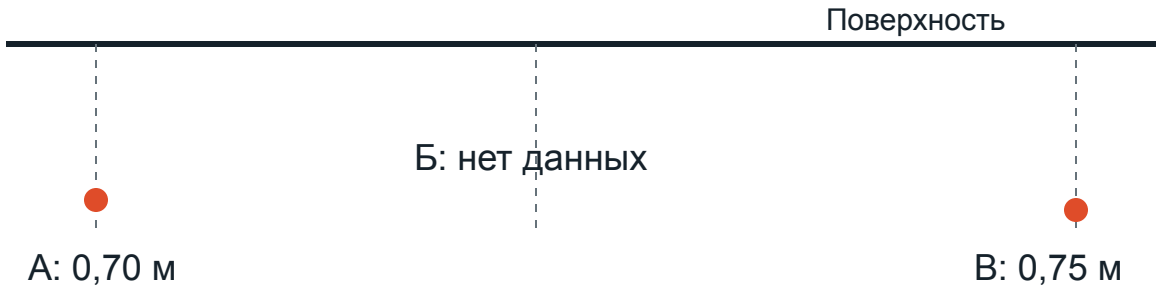

Линия между точками не построена: промежуточные глубины неизвестны.

ДЕТАЛЬ У ТОЧКИ А

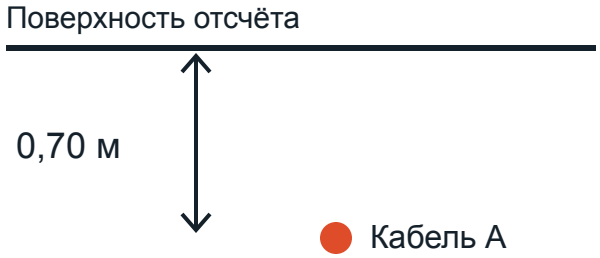

Покрытие и конструкция не заданы.