
УЧЕБНЫЙ ПЛАН РАЗБИВКИ ОСЕЙ

Все положения и значения условны. Не документ объекта. Без масштаба.

План: расстояния вдоль оси Г от линии ориентира О

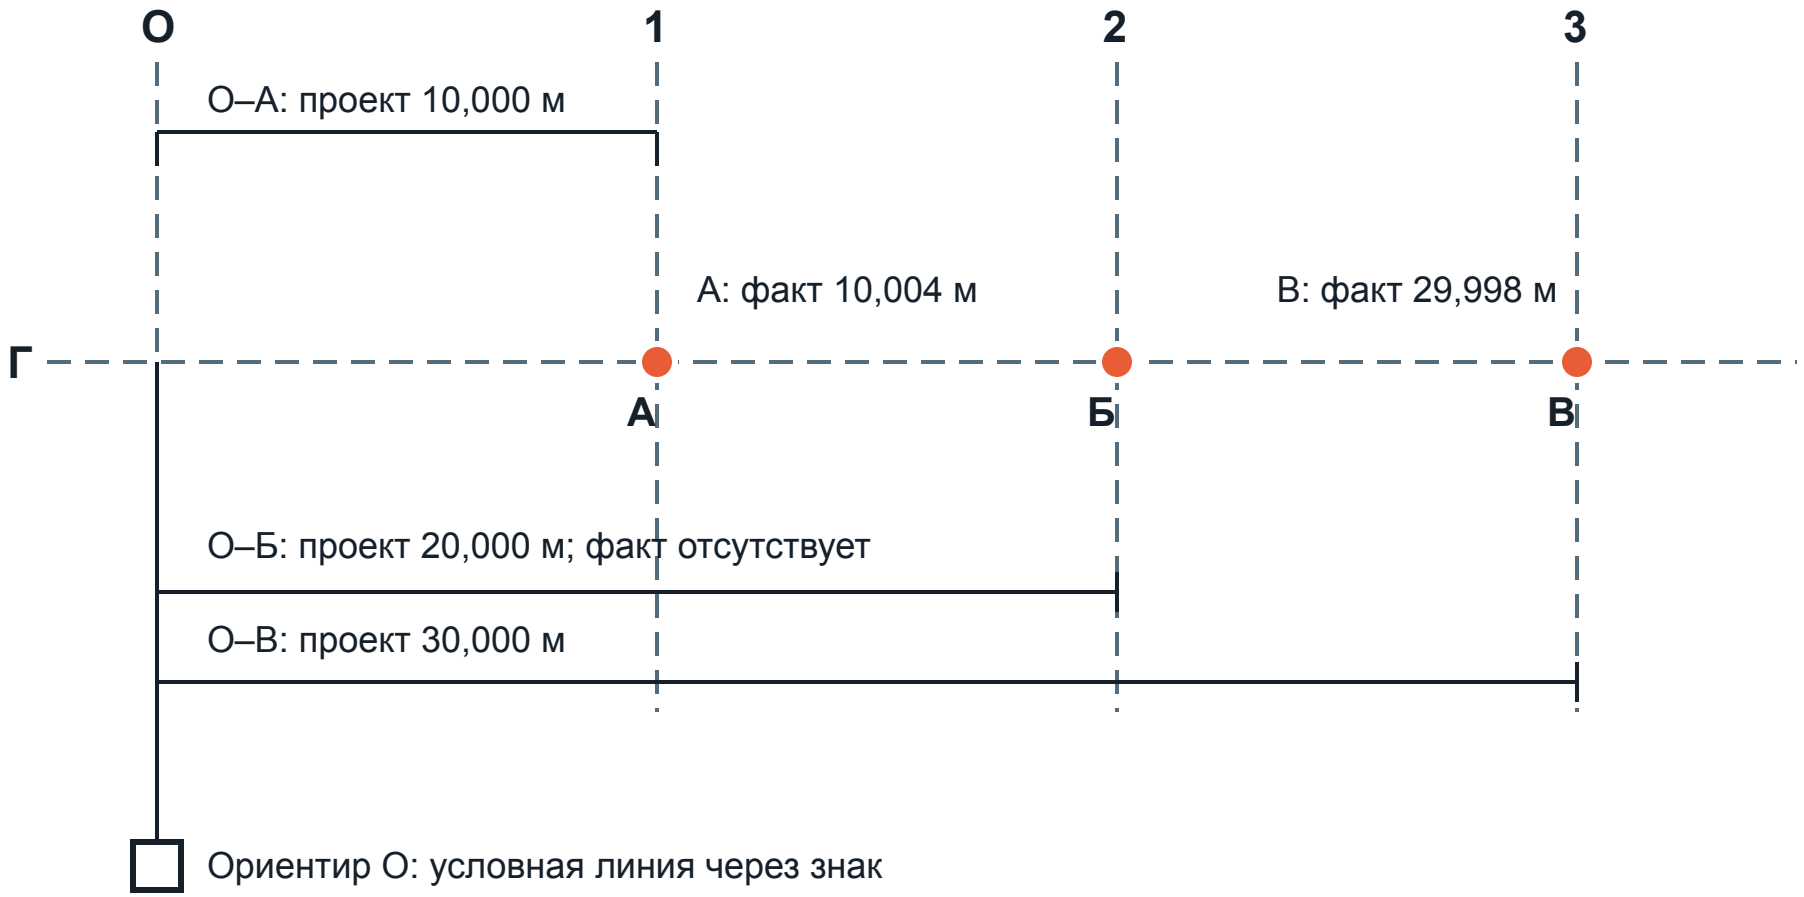

закреплённая точка на пересечении осей

условные оси и линия ориентира

Факт и проект сопоставляют по одному направлению. Допуск задаётся для конкретного объекта.

Числа и расположение приведены только для обучения, данные съёмки не представлены.