
ТРАНШЕЯ: УЧЕБНЫЙ ГРАФИЧЕСКИЙ ПРИМЕР


Все положения и отметки условные. Без масштаба. Не документ объекта.

План

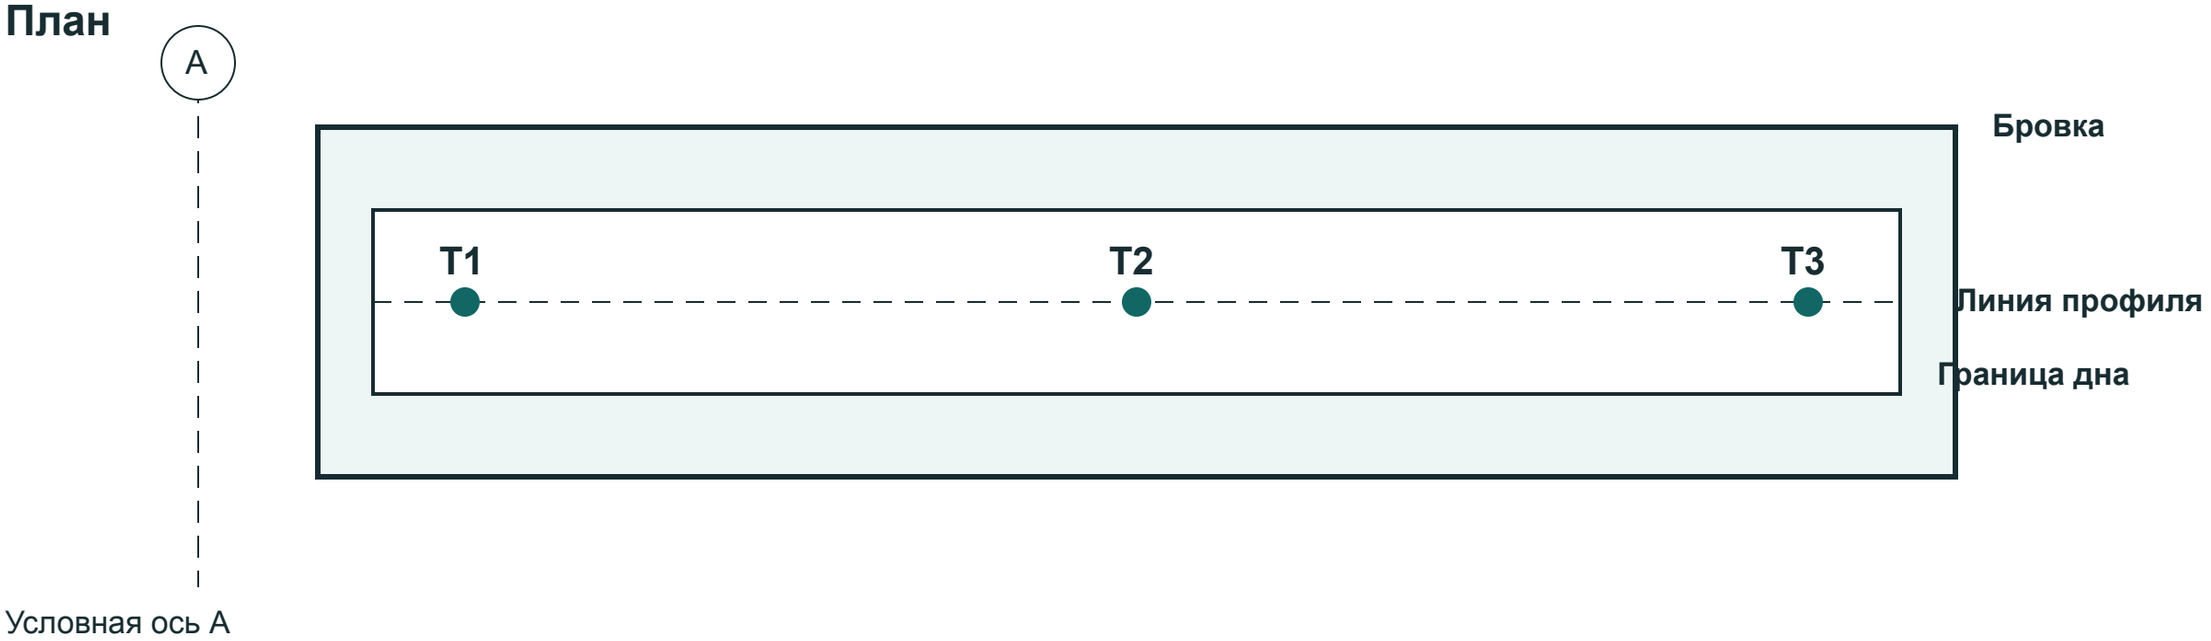

Условная ось А

Продольный профиль дна по линии Т1–Т3

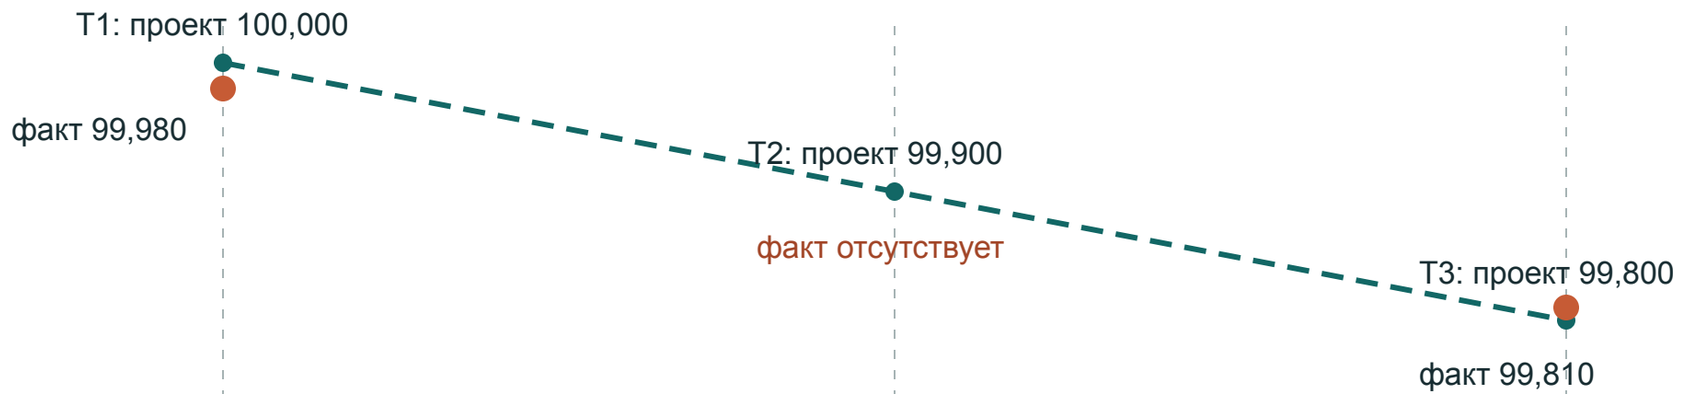

Отметки в метрах; высоты показаны условно, промежуточный факт не восстановлен.

Условные обозначения


проект дна

измеренная условная точка

границы выемки и дна на плане

Ось А и контуры условны; координаты, размеры и привязки реального участка отсутствуют.

Поперечное сечение в Т1

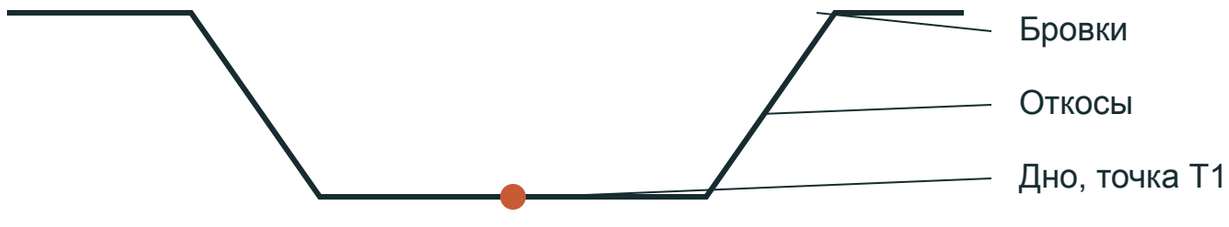

Форма сечения условная; фактические ширина и глубина не заданы.