
УЧЕБНЫЙ ПРИМЕР: УЧАСТОК ВОДОПРОВОДА


Все точки, расстояния и отметки условные; это не съёмка объекта закупки.
Без масштаба. Расстояния и отметки в метрах от условного нуля.

ПЛАН

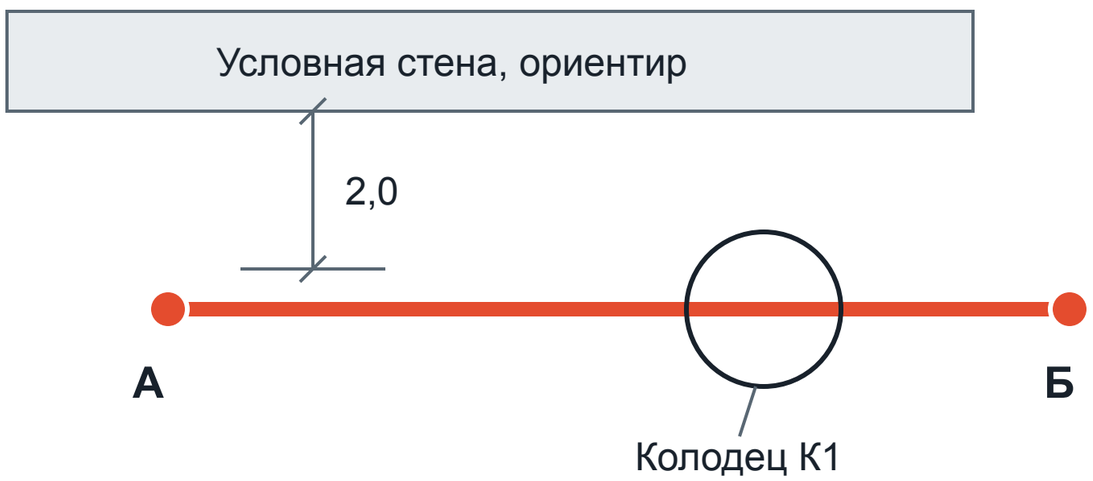

Привязка: от стены до оси трубы

УСЛОВНЫЕ ОБОЗНАЧЕНИЯ

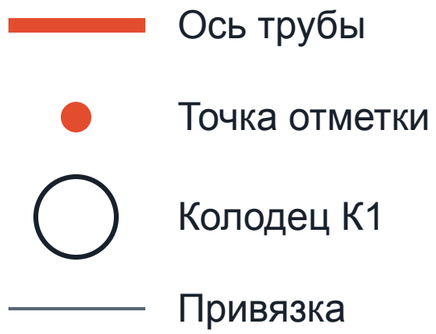

К1 находится на линии А–Б.
Его отметка не задана.

ПРОФИЛЬ ПО ОСИ ТРУБЫ А–Б

Отметки относятся к оси трубы, а не к крышке колодца.



СВЯЗЬ С ТАБЛИЦЕЙ

А: 1,004 − 1,000 = +0,004 м

Б: 1,012 − 1,000 = +0,012 м

Разница сама по себе не определяет допустимость.

Учебный рисунок: не документ объекта. Реальные привязки, система высот и данные съёмки не приведены.