
Закладные детали: учебная графическая схема

Условный элемент и значения; не документ объекта. Без масштаба.

План условного элемента

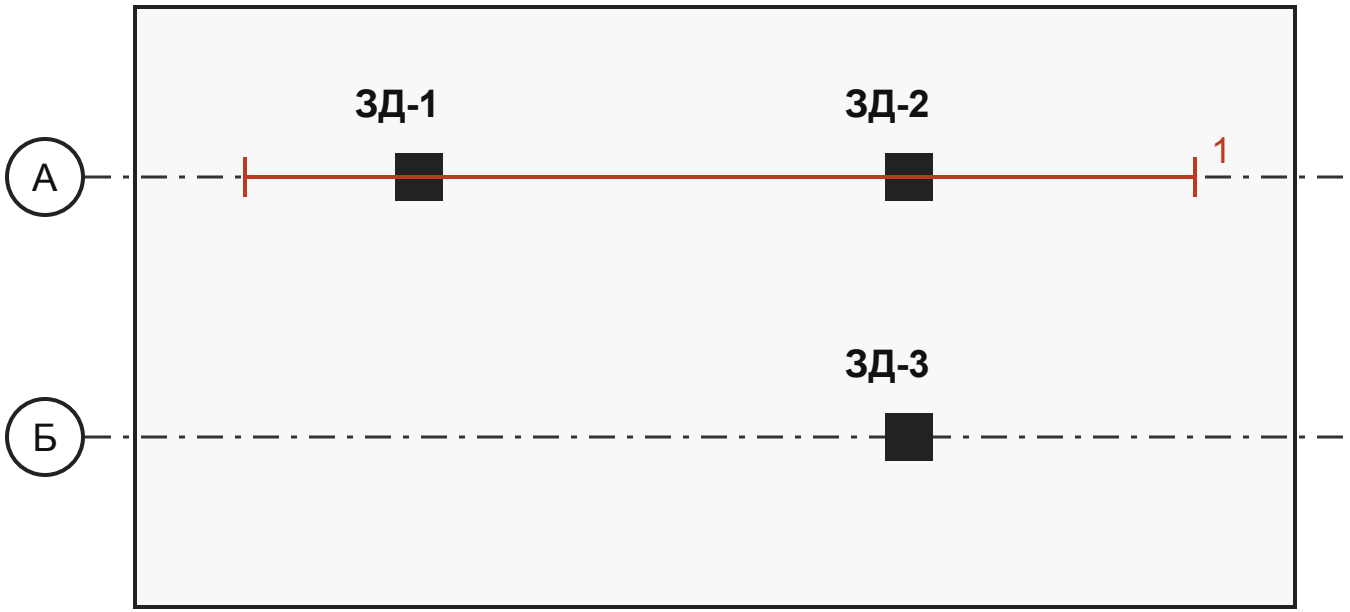

Линии А и Б: условные оси; положение без размеров.


Условные обозначения

- деталь на плане
- проектная ось
- линия сечения 1

Метки ЗД-1, ЗД-2 и ЗД-3 связаны со строками таблицы.

У ЗД-3 замер отсутствует: отклонение не определено.

Сечение 1: поверхность для отметки

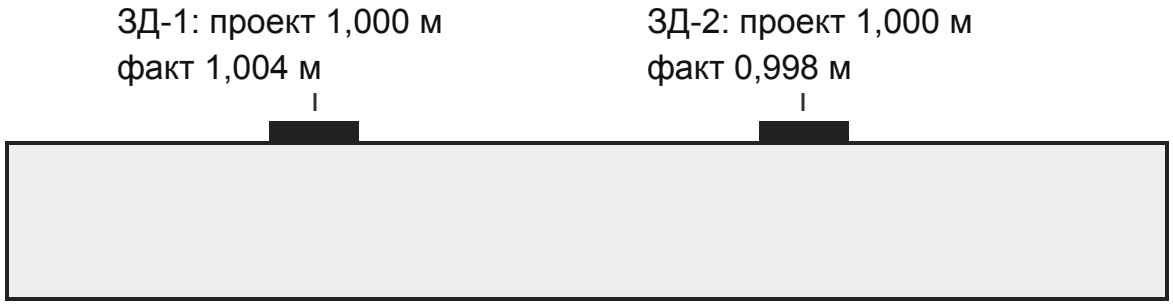

Серая область: условный элемент; чёрные пластины: контролируемая поверхность.

ЗД-3 находится на оси Б и в сечение 1 не входит.

Все отметки условные. Допуски не назначены.